

1 Layout  
ESCALA 1:100


LEGENDA								
Item	Descrição	Vol/Pot	Item	Descrição	Vol/Pot	Item	Descrição	Vol/Pot
BR1	Bomba submersa de recalque água bruta	40CV	B7	Bomba centrífuga p/ retrolavagem do filtro	20CV	T4	Tanque de fibra p/ sulfato de alumínio	15m³
BR2A	Bomba centrífuga de recalque água bruta	7,5CV	B8	Bomba centrífuga p/ retrolavagem do filtro	20CV	T5	Tanque de fibra p/ sulfato de alumínio	15m³
BR2B	Bomba centrífuga de recalque água bruta	7,5CV	S1	Separador p/ lavagem do filtro	30CV	G1	Galeria de concreto para água tratada	150m³
BR2C	Bomba centrífuga de recalque água bruta	15CV	Dh1	Bomba centrífuga p/ dosagem de hidr. de cloro	1CV	P1	Poço de concreto para sucção de água bruta	48m³
BR2C	Bomba centrífuga de recalque água bruta	15CV	Dh2	Bomba centrífuga p/ dosagem de hidr. de cloro	1CV	P2	Poço de concreto para sucção de água bruta	48m³
BR3A	Bomba centrífuga de recalque água tratada	25CV	Dh3	Bomba centrífuga p/ dosagem de hidr. de cloro	1CV	MFL1	Tanque metálico para floculação	53m³
BR3B	Bomba centrífuga de recalque água tratada	25CV	Dh4	Bomba centrífuga p/ dosagem de hidr. de cloro	1CV	MFL2	Tanque metálico para floculação	53m³
BR4A	Bomba centrífuga de recalque água tratada	100CV	M1	Misturador de hidróxido de cálcio	2CV	MFL3	Tanque metálico para floculação	53m³
BR4A	Bomba centrífuga de recalque água tratada	100CV	R1	Bomba Centrífuga p/ recirculação	1CV	MDE1	Tanque metálico para decantação	93m³
D1	Dosador c/ bomba peristáltica p/ sulf. alumínio	800w	TR	Transformador	3000w	MDE2	Tanque metálico para decantação	93m³
D2	Dosador eletromagnético p/ sulf. alumínio	500w	F1	Floculador	3CV	MDE3	Tanque metálico para decantação	93m³
D3	Dosador eletromagnético p/ polímero	500w	F2	Floculador	3CV	MF1	Tanque metálico para filtração	60m³
D4	Dosador eletromagnético p/ políortofosfato	500w	F3	Floculador	3CV	MF2	Tanque metálico para filtração	60m³
D5	Dosador eletromagnético p/ fluor	500w	T1	Tanque de fibra p/ sulfato de alumínio	20m³	MF3	Tanque metálico para filtração	60m³
B5	Bomba centrífuga p/ cloração	12,5CV	T2	Tanque de fibra p/ polímero	20m³	CCL	Cilindro de cloro	67Kg
B6	Bomba centrífuga p/ cloração	12,5CV	T3	Tanque de fibra p/ hidróxido de cálcio	30m³	P	Panel de comando de bomba	

**SAAE**  
Sociedade Anônima de Saneamento Ambiental  
Salto - SP

Rua Dr. Barros Júnior, 165 - Centro - CEP 13.320-220 | Salto/SP  
(11) 4602-6370 - www.saaesalto.sp.gov.br

LAYOUT AS BUILTS

Situação sem escala

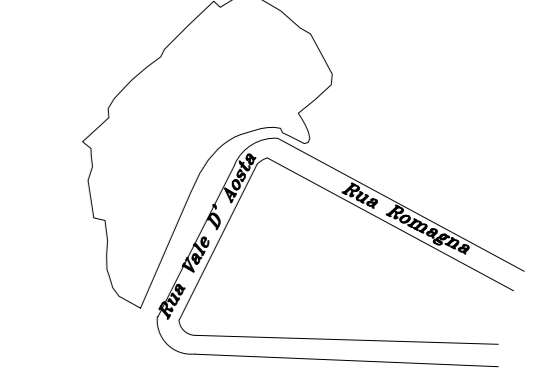

OBRA: ETA JOÃO JABOUR  
LOCAL: Vale D' Aosta, S/N - JOÃO JABOUR  
CEP: 13329-203 - SALTO/SP  
AUTOR: MARCIO RODRIGO AKAMATSU  
DATA: 18/05/2023